

CYNGOR SIR Y FFLINT

CYNNIG I AIL-LEOLI SAFLE BWS

Rhoddir **HYSBYSIAD** trwy hyn bod Cyngor Sir y Fflint, yn cynnig ail-leoli safle bws:-

- a) Ail-leoli'r safle bws ar Knowle Lane, Bwcle yn y man a ddisgrifir yn yr Atodlen i'r Hysbysiad hwn.

Rheswm dros y Cynnig: Cyflwynwyd y cyfyngiadau presennol ar aros gyda llinellau melyn dwbl y tu allan i'r Ysgol er mwyn atal parcio rhwystrol a chynnal llif traffig diogel a rhydd. Yn dilyn adolygiad o'r trefniadau trafnidiaeth presennol ac ystyriaethau diogelwch ar y ffyrdd, cynigir dileu rhan o'r cyfyngiadau hyn er mwyn hwyluso gosod marciau swyddogol clirfan safle bws.

Bydd y gwaharddiad arferol ar gerbydau'n stopio, aros, llwytho a dadlwytho o fewn y safle bws yn gymwys.

Gellir archwilio copi o'r Rhybudd hwn a chynlluniau sy'n dangos y ffordd y mae'r cynnig yn effeithio arni, yn ystod oriau agor arferol yng Nghanolfan Gysylltu Bwcle, Llyfrgell Bwcle, The Precinct, Bwcle, Sir y Fflint, CH7 2EF. Bydd y dogfennau hefyd ar gael ar-lein ar ein gwefan www.sirfflint.gov.uk > Preswylwyr > Ffyrdd, Strydoedd a Theithio > Gorchmynion Rheoleiddio Traffig neu fe allwch wneud cais am gopi o'r dogfennau drwy anfon e-bost at Streetscene@flintshire.gov.uk neu drwy ffonio 01352 701234.

Dylid anfon gwrthwynebiadau i'r cynnig, yn ogystal â'r sail dros wrthwynebu, yn ysgrifenedig at yr unigolyn isod yn y cyfeiriad isod erbyn dydd Gwener, 20 Mawrth 2026, neu drwy anfon e-bost at transportstrategyconsultation@flintshire.gov.uk gan ddyfynnu cyfeirnod SS/TRO/JB/MLKL/Safle Bws

ATODLEN

Safle Bws Knowle Lane, Buckley

Knowle Lane, Buckley – Bydd y safle bws wedi'i leoli o flaen Mountain Lane School, gan ddechrau o'r marciau igam-ogam croesfan sebra presennol i gyfeiriad y gogledd.

Dyddiedig dydd Gwener 27 o fis Chwefror 2026



Katie Wilby,
Prif Swyddog (Gwasanaethau Stryd a Thrafnidiaeth),
Neuadd y Sir,
Yr Wyddgrug,
Sir y Fflint.
CH7 6NR

CYNGOR SIR Y FFLINT


HYSBYSIAD O GYNNIG (LÔN KNOWLE, BWCLE) (DIM STOPIO AR FARCIAU YSGOL CADWCH YN GLIR) (DYDD LLUN - DYDD GWENER 8.00AM - 5.00PM)

Rhoddir **RHYBUDD** drwy hyn bod Cyngor Sir y Fflint, gan arfer ei bwerau dan Ddeddf Rheoleiddio Traffig Ffyrdd 1984, yn cynnig cyflwyno cyfyngiad 'Ysgol Cadwch yn Glir', o hyd at 43.560 metr o hyd ar Knowle Lane, Bwcle, yn ne-ddwyrain y ffordd gerbydau yn y fynedfa i Ysgol Mountain Lane. Byddai cerbydau'n cael eu gwahardd rhag aros ar y llinellau igamogam melyn i nodi'r cyfyngiad rhwng 8 a.m. a 5 p.m. o ddydd Llun i ddydd Gwener gan gynnwys y dyddiau hynny.

Gellir archwilio copi o'r Rhybudd hwn, y Gorchymyn arfaethedig, ynghyd â chynllun yn dangos y darnau o ffordd y mae'r Gorchymyn arfaethedig yn berthnasol iddynt a datganiad o resymau'r Cyngor dros gynnig gwneud y Gorchymyn, yn ystod oriau swyddfa arferol Sir y Fflint yn Cysylltu, Canolfan Gyswilt Bwcle, Llyfrgell Bwcle, Y Ganolfan Siopa, Bwcle, Sir y Fflint, CH7 2EF, neu fe allwch eu gweld ar ein gwefan www.sirryffint.gov.uk > Preswylwyr > Ffyrdd, Strydoedd a Theithio > Gorchymynion Rheoleiddio Traffig neu fe allwch wneud cais am gopi o'r dogfennau drwy e-bostio transportstrategyconsultation@flintshire.gov.uk neu drwy ffonio 01352701234.

Dylid anfon gwrthwynebiadau i'r Gorchymyn arfaethedig, yn ogystal â'r sail dros wrthwynebu, yn ysgrifenedig at yr unigolyn isod erbyn dydd Gwener, 20 Mawrth 2026 neu drwy anfon e-bost at transportstrategyconsultation@flintshire.gov.uk gan ddyfynnu cyfeirnod SKC/CP/MLKLB/2026.

Dyddiedig ar y 27ain diwrnod o fis Chwefror 2026

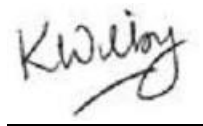

Katie Wilby,
Prif Swyddog (Gwasanaethau Stryd a Thrafnidiaeth),
Depo Alltami,
Ffordd yr Wyddgrug,
Alltami,
Yr Wyddgrug.
CH7 6LG.

GORCHYMYN CYNGOR SIR Y FFLINT

(LÔN KNOWLE, BWCLE)

(DIM AROS AR MARCIO CLIRIO CADWCH YSGOL)

(DYDD LLUN-DYDD GWENER 8.00AM – 5.00PM)

(GWAHARDD A CHYFYNGU AR AROS

A LLWYTHO A MANNAU PARCIO)

**GORCHYMYN (GORFODI SIFIL A CHYFUNO) (DIWYGIAD RHIF
75) 202X**

Katie Wilby,

Prif Swyddog (Gwasanaethau Stryd a

Thrafnidiaeth),

Depo Alltami,

Ffordd Yr Wyddgrug Alltami,

Yr Wyddgrug, CH7 6LG

GORCHYMYN CYNGOR SIR Y FFLINT
(LÔN KNOWLE, BWCLE)
(DIM AROS AR MARCIO CLIRIO CADWCH YSGOL)
(DYDD LLUN-DYDD GWENER 8.00AM - 5.00PM)
(GWAHARDD A CHYFYNGU AR AROS
A LLWYTHO A MANNAU PARCIO)

GORCHYMYN (GORFODI SIFIL A CHYFUNO) (DIWYGIAD RHIF 75) 202X

Mae Cyngor Sir y Fflint wrth ddefnyddio'i bwerau dan adrannau 1 (1), 1(2), 2(1), 3, 3(2), 4(1), a 122 a Rhan III a IV o Atodlen 9 o'r Ddeddf Rheoleiddio Traffig Ffyrdd 1984 fel y'i diwygiwyd ("Deddf 1984"), Deddf Rheoli Traffig 2004 ("Deddf 2004") a phob pŵer arall sy'n galluogi ac ar ôl ymgynghori â Phrif Swyddog yr Heddlu yn unol â Rhan III Atodlen 9 Deddf 1984, yn gwneud y Gorchymyn canlynol:-

ADRAN 1 - RHAGARWEINIOL

Enwi a chychwyn

1. Bydd y Gorchymyn yn dod i rym ar xx XXXXXXXXX 202x ac fe'i hadnabyddir fel Gorchymyn Cyngor Sir y Fflint (LÔN KNOWLE, BWCLE) (Dim Aros Ar Marcio Clirio Cadwch Ysgol) (Dydd Llun - Dydd Gwener 8.00am – 5.00pm) (Gorfodi Sifil a Chyfuno) (Diwygiad Rhif 75) 202X.
2. O'r dyddiad a nodir yn Erthygl 1 uchod ymlaen, bydd Atodlen Map AT93 Diwygiad Taflen Rhif 4, yn disodli Atodlen Map AT93 Diwygiad Taflen Rhif 2 yn y drefn honno, a'r holl atodlenni map a'r cynlluniau y cyfeiriwyd atynt yn Atodlen y Gorchymyn hwn yn cael eu hymgorffori yng Ngorchymyn Cyngor Sir y Fflint (Gwaharddiad a Chyfyngiad Aros a Mannau Llwytho a Pharcio) (Gorfodi Sifil a Chyfuno) 2013.
3. Bydd Deddf Dehongli 1978 yn berthnasol ar gyfer dehongli'r Gorchymyn hwn fel y mae'n berthnasol i ddehongli Deddf Seneddol

4. Yn y Gorchymyn hwn, oni nodir fel arall, mae unrhyw gyfeiriad at Erthygl neu Atodlen gyda rhif yn gyfeiriad at yr Erthygl neu'r Atodlen sy'n dwyn y rhif hwnnw ac mae unrhyw gyfeiriad at gynllun yn cyfeirio at gynllun wedi'i ymgorffori yn y gorchymyn hwn.

ATODLEN

Dim Aros Ar Marcio Clirio Cadwch Ysgol

(Dydd Llun-Dydd Gwener 8.00am – 5.00pm)

LÔN KNOWLE, BWCLE

<u>Enw'r Ffordd</u>	<u>Atodlen Map</u>	<u>Diwygiad Taflen</u>
STRYT ISA	AT93	4 (sy'n dirymu Diwygiad Taflen 3 o Orchymyn 2013)

Gosodwyd SÊL GYFFREDIN)

CYNGOR SIR Y FFLINT)

yn y fan hon)

dyddiedig y xx diwrnod hwn o xxxxxxxx 202x)

ym mhresenoldeb:-)

Y CADEIRYDD

PRIF SWYDDOG (LLYWODRAETHU)

RHEOLWR Y GWASANAETHAU CYFREITHIOL

UWCH GYFREITHIWR


CYNGOR SIR Y FFLINT

Dim Aros Ar Unrhyw Adeg

Datganiad o resymau dros gynnig gwneud y Gorchymyn

Derbyniwyd cwynion mewn perthynas â pharcio rhwystrol yn arbennig yn ystod cyfnodau prysur yr ysgol yn yr ardal o amgylch y fynedfa i Ysgol Mountain Lane, mae'r Cyngor felly'n cynnig cyflwyno cyfyngiad dim stopio ar farciau Ysgol Cadwch yn Glir. Pwrpas darparu marciau Ysgol Cadwch yn Glir yw cadw'r ardal y tu allan i ysgolion yn glir o gerbydau er mwyn ei gwneud yn haws i weld plant yn croesi'r ffordd.

Mae'r cynigion yn cael eu manylu yn y Hysbysiad Cyhoeddus a'r Gorchymyn arfaethedig.

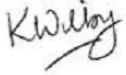


Katie Wilby,
Prif Swyddog (Gwasanaethau Stryd a Thrafnidiaeth),
Depo Alltami,
Ffordd yr Wyddgrug,
Alltami,
yr Wyddgrug.
CH7 6LG.
Dyddiedig 27 Chwefror 2026

AREA CODE: AT93
COD ARDAL: AT93



Sheet Revision No: 3
Rhif Adolgiad Y Ddalen: 3

Sheet active from: 28 February 2019
Dalen yn weithredol o: 28 Chwefror 2019

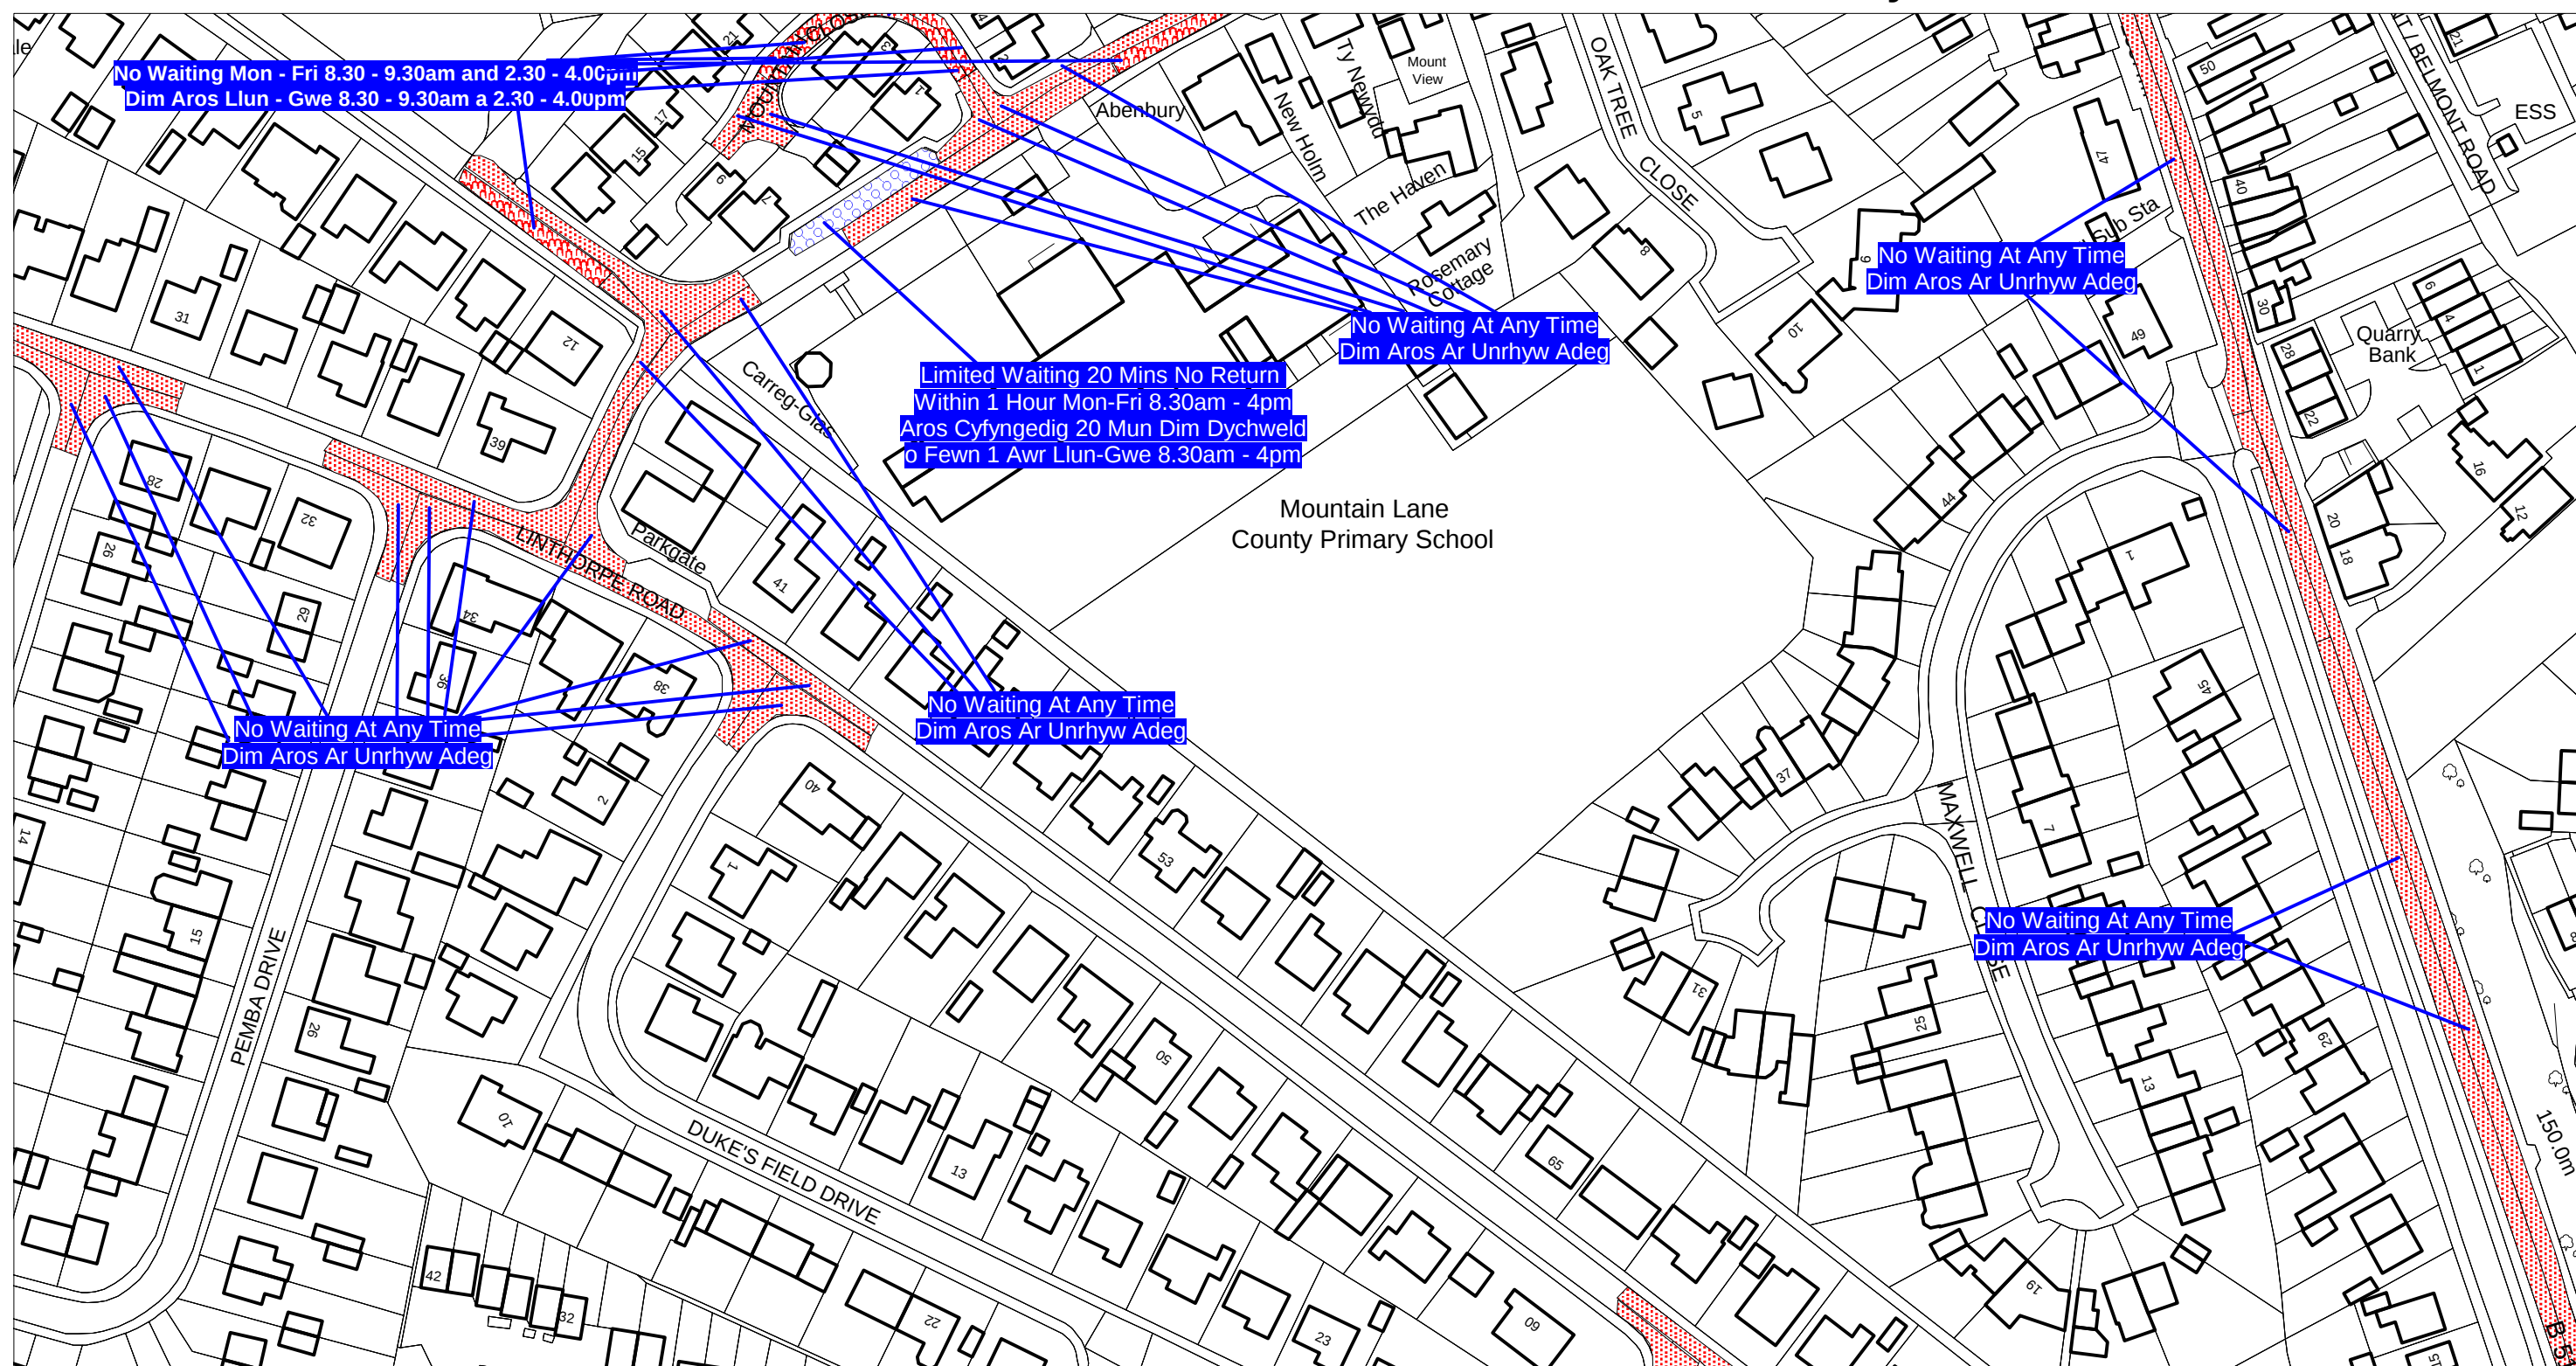

Scale: 1:1250

Graddfa: 1:1250

This map is reproduced from Ordnance Survey material with the permission of Ordnance Survey on behalf of the Controller of Her Majesty's Stationary Office ©Crown Copyright. Unauthorised reproduction infringes Crown Copyright and may lead to prosecution or civil proceedings. Licence No. 100023386

Atgynhychir y map hwn o ddeunydd yr Ordnance Survey gyda chaniatad yr Ordnance Survey ar ran Rheolwr Llyfrfa Ei Mawrhydi ©Hawlfraint y Goron. Mae atgynhyrchu heb ganiatad yn torri hawlfraint y Goron a gall hyn arwain at erlyniad neu achos sifil. Rhif trwydded 100023386

The Flintshire County Council
(Prohibition and Restriction of Waiting and Loading and Parking Places)
(Civil Enforcement and Consolidation) (Amendment No 26) Order 2019

Gorchymyn Cyngor Sir Y Fflint
(Gwahardd a Chyfyngu Aros a Llwytho a Mannau Parcio)
(Gorfodi Sifil a Chydygyfnerthu) (Gwelliant 26) 2019


Flintshire County Council
Environment Directorate
County Hall
Mold
CH7 6NF


Cyngor Sir Y Fflint
Cyfarwyddiaeth yr Amgylchedd
Neuadd Y Sir
Yr Wyddgrug
CH7 6NF

AREA CODE:AT93
COD ARDAL:AT93



Sheet Revision No: 4
Rhif Adolgiad Y Ddalen: 4
Sheet active from: XX XXXX 202X
Dalen yn weithredol o: XX XXXX 202X

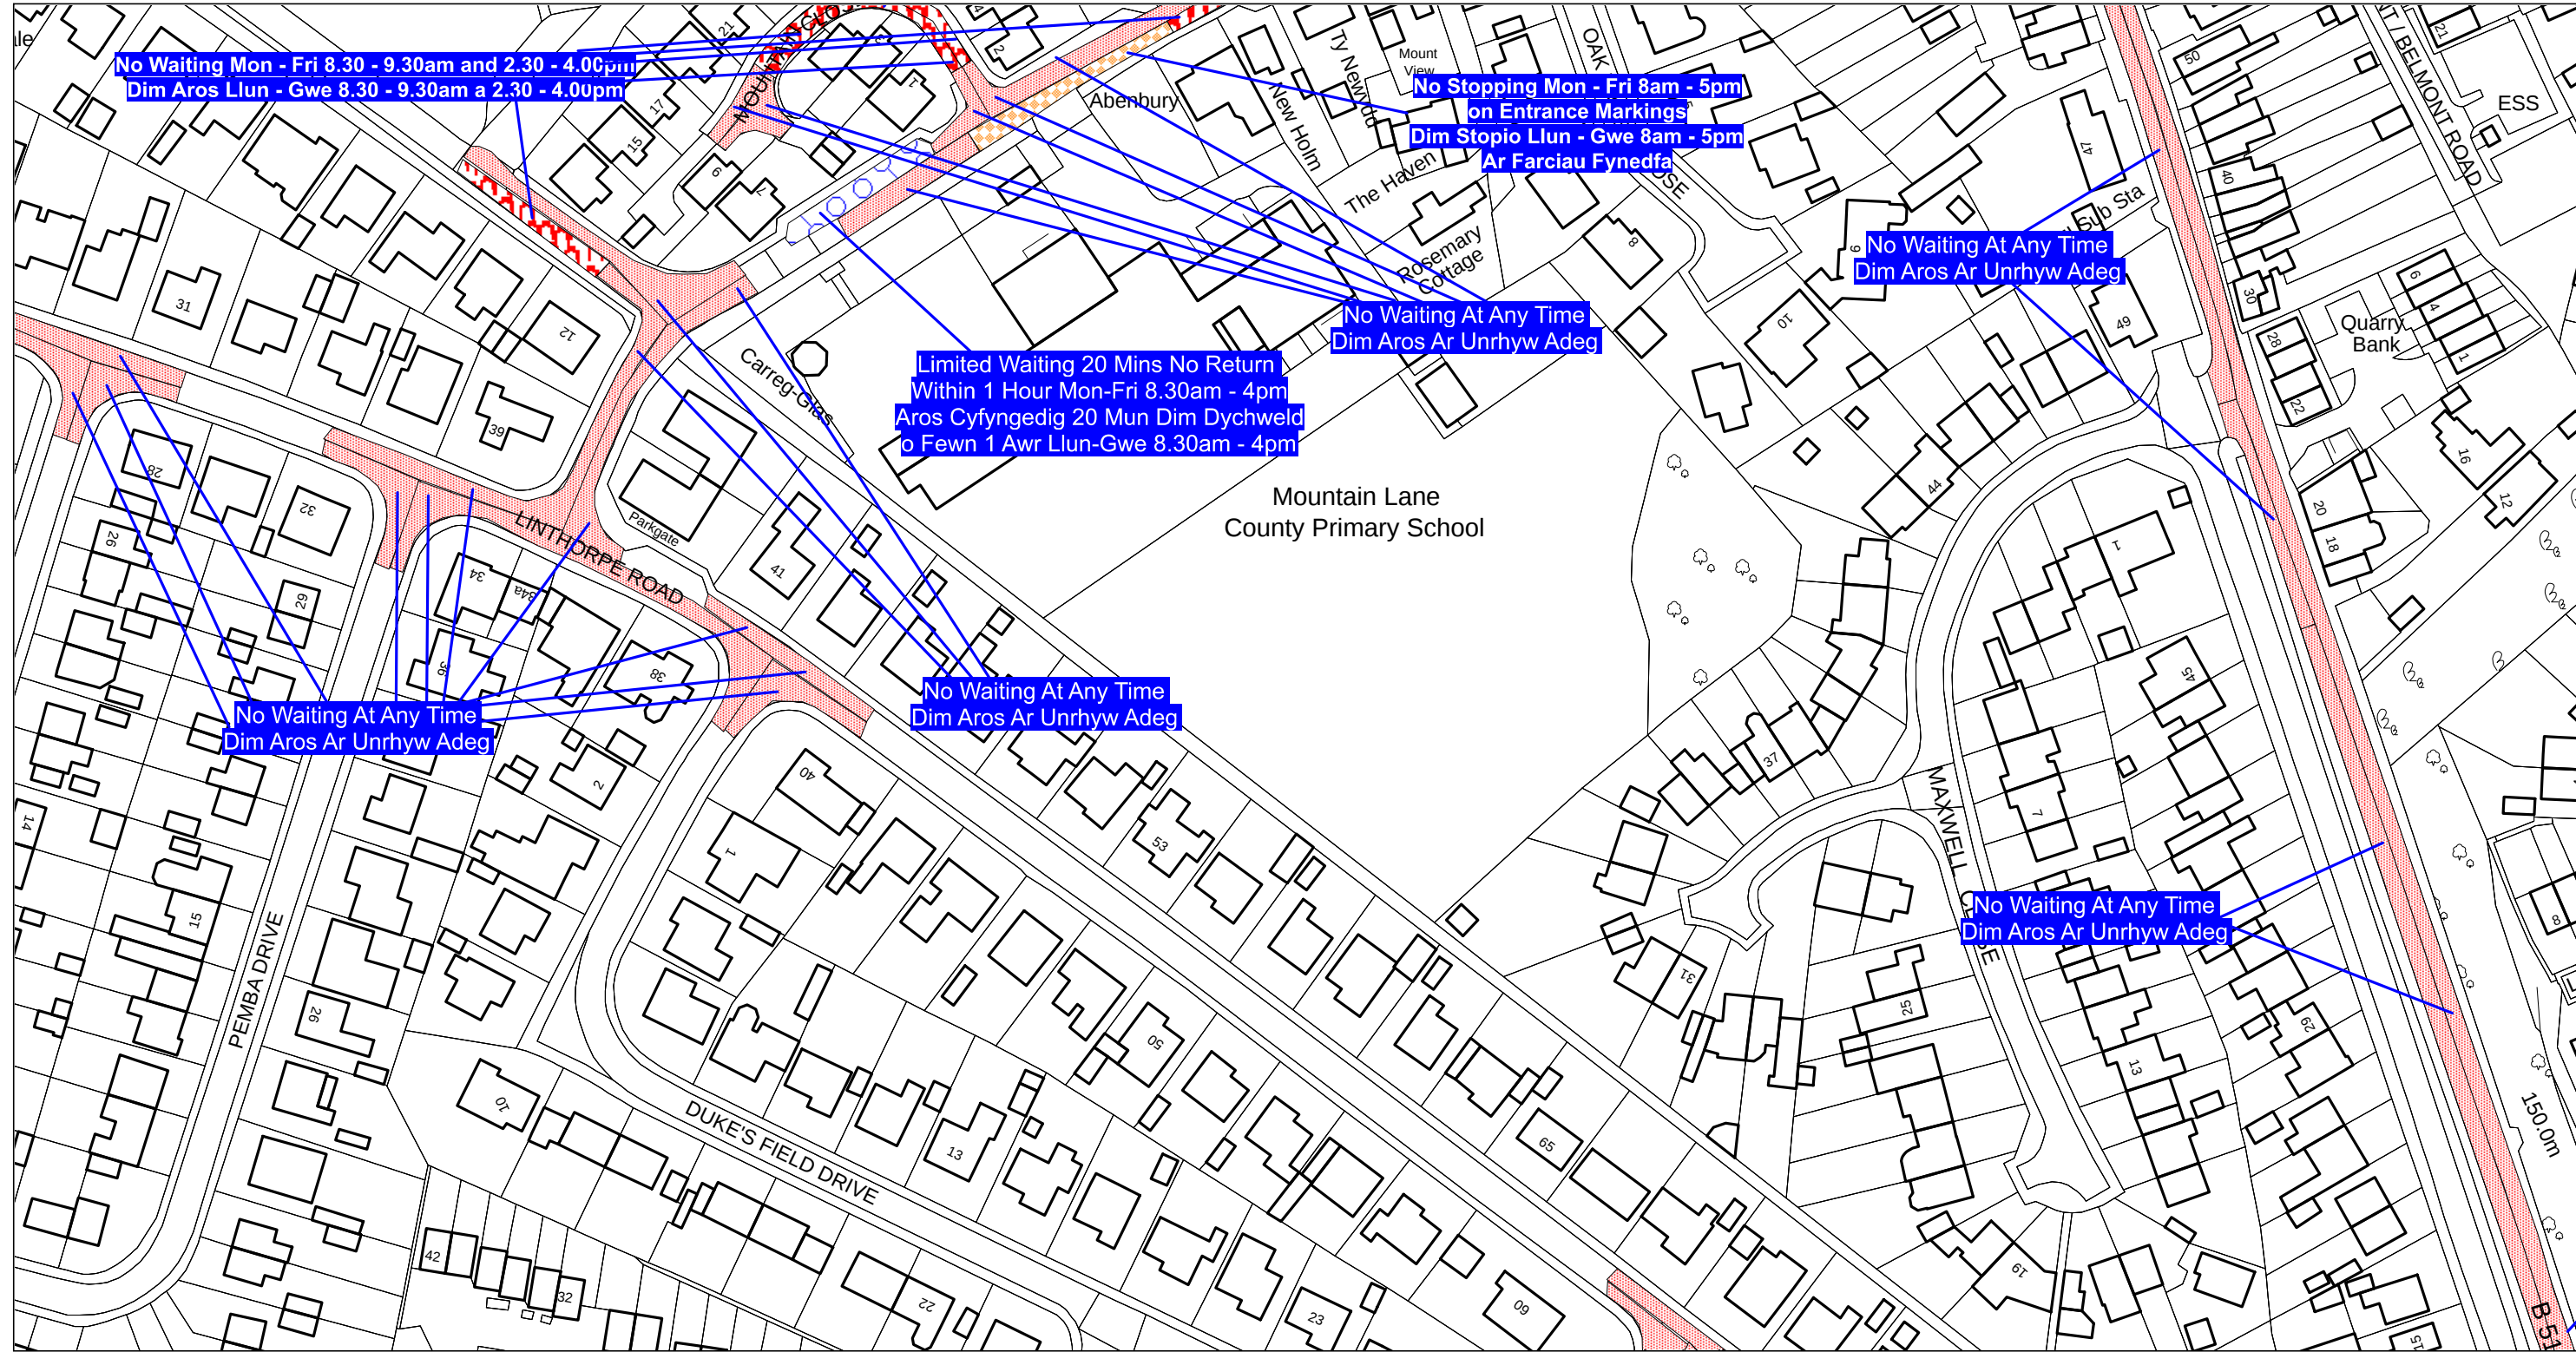

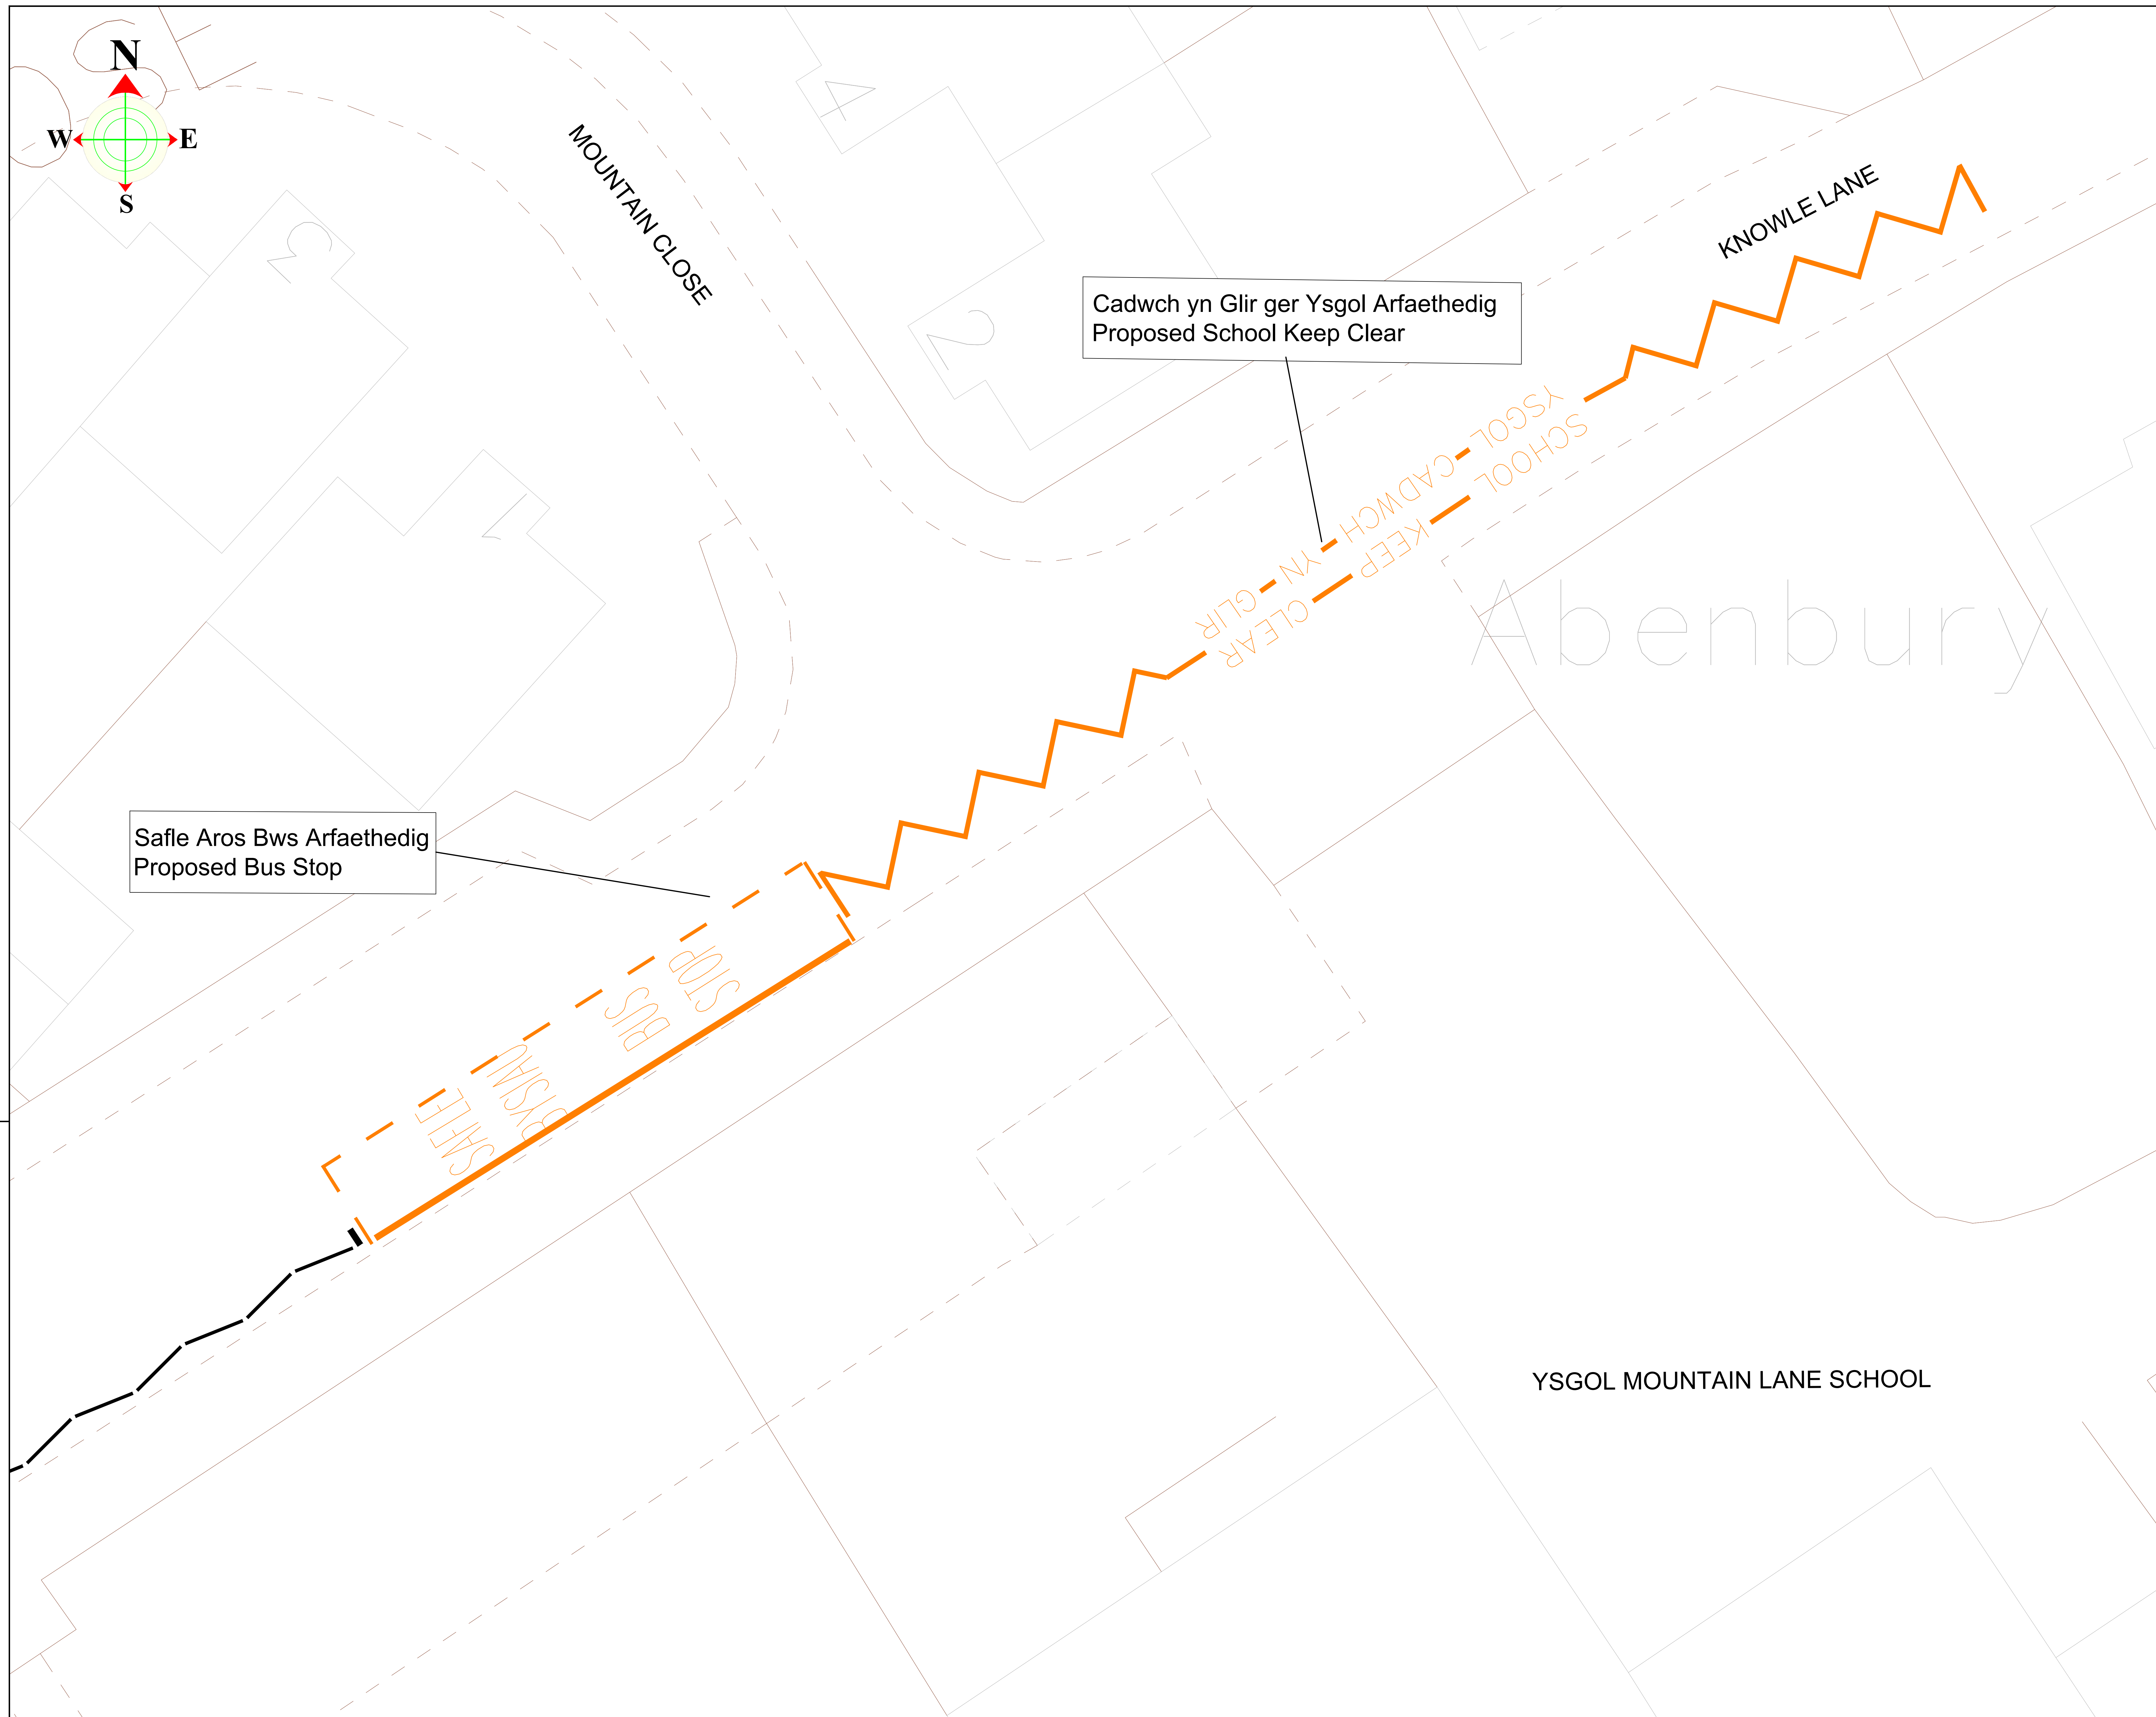

Safle Aros Bws Arfaethedig
Proposed Bus Stop



Notes:

- 1). **Proposed 43560m School Keep Clear Carriageway Marking Diag. 1027.1**

Proposed 43560m School Keep Clear Carriageway Marking to Diag No. 1027.1. To be Positioned centered to Gateway.
- 2). **Proposed Bus Stop Marking - Detail B.**

Proposed Bus Stop Carriageway Marking to diag. No. 1025.1 to be placed on carriageway opposite to the Cross Keys House. Refer to Detail B.
- 3). **Proposed Bus Stop Sign Assembly - Detail C.**

Proposed Bus Stop Sign Assembly 1 to diag. No. 974 to be placed Center of the New Bus Stop. Refer to Detail C.
- 4). All Signings has been specified in accordance with The Traffic Signs Regulations and General Directions 2016.

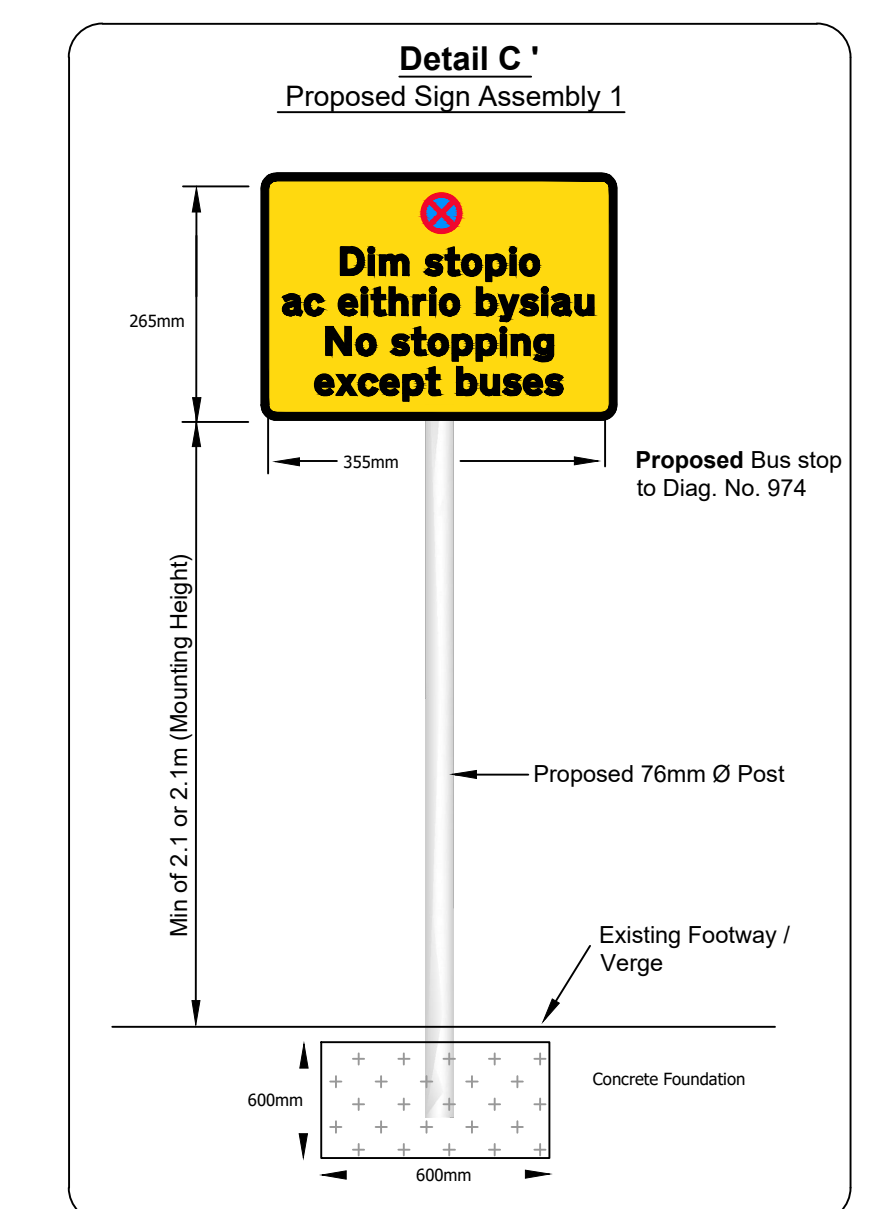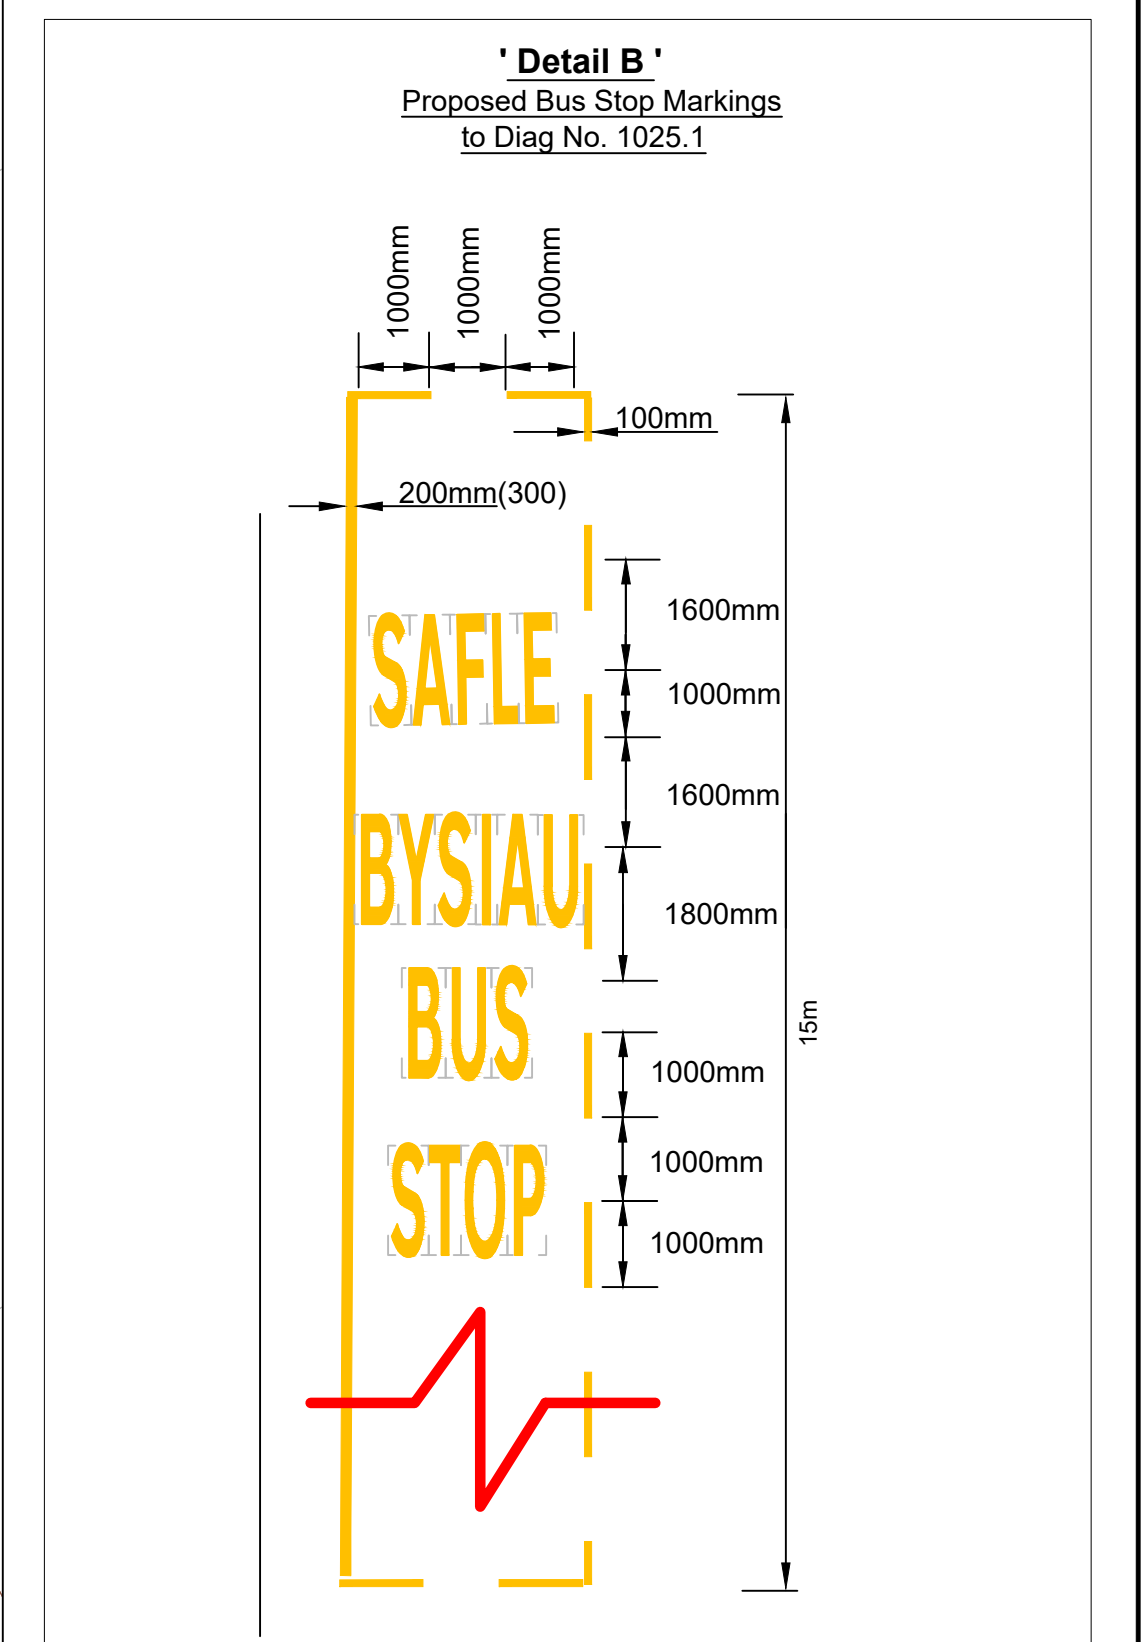

This map is reproduced from Ordnance Survey material with the permission of Ordnance Survey on behalf of the Controller of Her Majesty's Stationery Office.
© Crown Copyright. Unauthorised reproduction infringes Crown Copyright and may lead to prosecution or civil proceedings.
Licence number 100023386. Flintshire County Council, 2018.

CONSTRUCTION	WORKING	AS-BUILT
--------------	---------	----------

Ph/Rev.	Revision Details	Rev.by	Chk.by	Date
---------	------------------	--------	--------	------



Project

Mountain Lane Primary School
Knowle Lane, Buckley
Cadwch yn Glir ger Ysgol a Safle Aros
Bws (Arfaethedig)
Proposed School Keep Clear and
Bus Stop
(Sheet 1 of 1)

Flintshire County Council - Environment Directorate , County Hall 1, Mold CH7 6NF		
Contact Name: Claire Parry	Telephone: 01352 704529	
Drawn by: Nick Williams	Fax No: 01352 70	
Checked by: Claire Parry	Date: 22/01/2026	Sheet 1 of 1
Scales at A0: 1:NTS	Drawing No: SS/SS/KLMS/	Phase/Rev: P1