

Hysbysiad o Gynnig

**B5441 STATION ROAD, B5441 Ffordd yr Wyddgrug a Chester Road
(Dwyrain), Queensferry**

CYFYNGIADAU ARFAETHEDIG DIM LLWYTHO AR UNRHYW ADEG A LLWYTHO GAN GERBYDAU Nwyddau yn Unig

Mae Cyngor Sir y Fflint yn cynnig gwneud Gorchymyn drwy arfer ei bwerau dan Ddeddf Rheoleiddio Traffig Ffyrdd 1984, Deddf Rheoli Traffig 2004, Rhan IV o Atodlen 9, a'r holl bwerau galluogi eraill, gyda'r effaith o ddiwygio Gorchymyn Cyngor Sir y Fflint (Gwaharddiad a Chyfyngiad ar Aros a Llwytho a Mannau Parcio) (Gorfodaeth Sifil ac Atgyfnerthu) 2013, i gyflwyno:-

(a) Cyfyngiadau Dim Llwytho ar Unrhyw Adeg:-

1. Wrth gyffordd Chester Road (Dwyrain), â'r B5441 Station Road / Ffordd yr Wyddgrug, Queensferry.
2. Ar ochr ogledd-ddwyreiniol Chester Road (Dwyrain)
3. Ar ochr de-orllewin Chester Road (Dwyrain)
4. Ar ochr de-ddwyreiniol y B5441 Station Road, Queensferry.
5. Ar ochr de-ddwyreiniol y B5441 Ffordd yr Wyddgrug, Queensferry.

(b) Llwytho gan Gerbydau Nwyddau yn Unig:-


1. Ar ochr ogledd-ddwyreiniol Chester Road (Dwyrain), Queensferry, gyferbyn â drws cefn KFC.
2. Ar ochr de-ddwyreiniol y B5441 Station Road, Queensferry, y tu allan i rifau 8 a 10.

Ym mhob ffordd arall, bydd darpariaethau presennol 'Gorchymyn (Gwahardd a Chyfyngu ar Aros a Llwytho a Lleoedd Parcio) (Gorfodaeth Sifil a Chydgrynhoi) Cyngor Sir y Fflint 2013' yn parhau mewn grym.

Gellir gweld copi o'r Hysbysiad, y Gorchymyn arfaethedig, y cynlluniau sy'n dangos y ffyrdd yr effeithir arnynt gan y cynnig, a datganiad o resymau'r Cyngor dros gynnig y Gorchymyn, yn ystod oriau agor arferol yng Sir y Fflint yn Cysylltu, Wepre Drive, Cei Connah, CH5 4HA. Bydd y dogfennau hefyd ar gael ar-lein ar ein gwefan www.sirfflint.gov.uk > Preswylwyr > Ffyrdd, Strydoedd a Theithio > Gorchymyn Rheoleiddio Traffig neu fe allwch wneud cais am gopi o'r dogfennau drwy anfon e-bost at transportstrategyconsultation@flintshire.gov.uk neu drwy ffonio 01352 701234.

Dylid anfon gwrthwynebiadau i'r Gorchymyn arfaethedig, yn ogystal â'r sail dros wrthwynebu, yn ysgrifenedig at yr unigolyn isod yn y cyfeiriad isod erbyn dydd Gwener, 23 Hydref 2026, neu drwy anfon e-bost at transportstrategyconsultation@flintshire.gov.uk gan ddyfynnu cyfeirnod SS/TRO/JB/79

Katie Wilby,
Prif Swyddog (Gwasanaethau Stryd a Thrafnidiaeth),
Mae Cyngor Sir y Fflint
Depo Alltami,
Ffordd yr Wyddgrug,
Alltami, yr Wyddgrug
CH7 6LG.

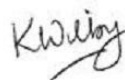

Dydd Gwener 2 Hydref 2026.

GORCHYMYN CYNGOR SIR Y FFLINT

**B5441 STATION ROAD, B5441 Ffordd Yr Wyddgrug A
CHESTER ROAD (DWYRAIN), QUEENSFERRY**

(GWAHARDDIAD A CHYFYNGIAD AR

AROS A LLWYTHO A MANNAU PARCIO)

**GORCHYMYN (GORFODAETH SIFIL AC ATGYFNERTHU)
(DIWYGIAD RHIF 79) 202-**

**Katie Wilby,
Prif Swyddog (Gwasanaethau Stryd a
Thrafnidiaeth),
Depo Alltami,
Ffordd Yr Wyddgrug Alltami,
Yr Wyddgrug, CH7 6LG**

GORCHYMYN CYNGOR SIR Y FFLINT

**B5441 STATION ROAD, B5441 Ffordd yr Wyddgrug a Chester Road
(Dwyrain), Queensferry**

(Gwaharddiad a Chyfyngiad ar

aros a llwytho a manau parcio)

GORCHYMYN (GORFODAETH SIFIL AC ATGYFNERTHU) (DIWYGIAD RHIF 79) 202-

Mae Cyngor Sir y Fflint wrth ddefnyddio'i bwerau dan Adrannau 1 (1), 2 (1)(2), 4 (2)(3) a Rhan IV o Atodlen 9 Deddf Rheoleiddio Traffig Ffyrdd 1984 fel y'i diwygiwyd ("Deddf 1984"), Deddf Rheoli Traffig 2004 ("Deddf 2004") a phob pŵer galluogi arall ac ar ôl ymgynghori â Phrif Swyddog yr Heddlu yn unol â Rhan III Atodlen 9 Deddf 1984, yn gwneud y Gorchymyn canlynol:

ADRAN 1 – RHAGARWEINIOL

Enwi a chychwyn

1. Daw'r Gorchymyn hwn i rym ar XX XXX 202- a gellir cyfeirio ato fel GORCHYMYN Cyngor Sir y Fflint B5441 STATION ROAD, B5441 Ffordd yr Wyddgrug a Chester Road (Dwyrain), Queensferry (Gwaharddiad a Chyfyngiad ar Aros a Llwytho a Manau Parcio) (Gorfodaeth Sifil ac Atgyfnerthu) (Diwygiad Rhif 79) 202-
2. Yn dod i rym o'r dyddiad a nodir yn Erthygl 1 uchod, mae atodlen map BA77, Taflen Adolygu Rhif 2 yn disodli map atodlen BA77 Taflen Adolygu Rhif 1, ac mae'r holl atodlenni map eraill ynghyd â'r amserlenni map a grybwyllwyd eisoes a chynlluniau y cyfeirir atynt yn yr Atodlenni i'r Gorchymyn hwn yn cael eu hymgorffori yng Ngorchymyn (Gwahardd a Chyfyngu ar Aros a Llwytho a Lleoedd Parcio) (Gorfodi Sifil a Chydgrynhoi) Cyngor Sir y Fflint 2013.
3. Bydd Deddf Dehongli 1978 yn berthnasol ar gyfer dehongliad y Gorchymyn hwn gan ei fod yn berthnasol ar gyfer dehongli Deddf Seneddol.
4. Yn y Gorchymyn hwn, ac eithrio lle nodir yn wahanol, mae unrhyw gyfeiriad at Erthygl neu Atodlen â rhif, yn gyfeiriad at yr Erthygl neu'r Atodlen sy'n dwyn y rhif hwnnw ac mae unrhyw gyfeiriad at gynllun yn gyfeiriad at gynllun sydd wedi'i gynnwys yn y Gorchymyn hwn.

ATODLEN 1

Cyfngiadau Dim Llwytho ar Unrhyw Adeg.

Queensferry

Enw'r Ffordd	Atodlen Map	Diwygiad Taflen
B5441 STATION ROAD	BA77	2 (sy'n dirymu Diwygiad Taflen 1 o Orchymyn 2013)
B5441 FFORDD YR WYDDGRUG	BA77	2 (sy'n dirymu Diwygiad Taflen 1 o Orchymyn 2013)
CHESTER ROAD (DWYRAIN)	BA77	2 (sy'n dirymu Diwygiad Taflen 1 o Orchymyn 2013)

ATODLEN 2

Llwytho gan Gerbydau Nwyddau yn Unig

Queensferry

Road Name	Map Schedule	Sheet Revision
B5441 STATION ROAD	BA77	2 (sy'n dirymu Diwygiad Taflen 1 o Orchymyn 2013)
CHESTER ROAD (DWYRAIN)	BA77	2 (sy'n dirymu Diwygiad Taflen 1 o Orchymyn 2013)

Rhoddwyd **SÊL GYFFREDIN**)

CYNGOR SIR Y FFLINT)

yn y fan hon)

ar y xx diwrnod hwn o xxxx 202-)

yng ngŵydd:-)

Y CADEIRYDD

PRIF SWYDDOG (LLYWODRAETHU)

RHEOLWR Y GWASANAETHAU CYFREITHIOL

UWCH GYFREITHIWR

**B5441 STATION ROAD, B5441 Ffordd yr Wyddgrug a Chester Road
(Dwyrain), Queensferry**

**CYFYNGIADAU ARFAETHEDIG DIM LLWYTHO AR UNRHYW ADEG A
LLWYTHO GAN GERBYDAU Nwyddau yn Unig**

Datganiad o Resymau dros Gynnig Gwneud y Gorchymyn

Mae Cyngor Sir y Fflint yn cynnig cyflwyno cyfyngiadau Dim Llwytho ar Unrhyw Adeg (llinellau melyn dwbl ar gyrbiau) ar rannau o'r B5441 Ffordd yr Orsaf, B5441 Ffordd yr Wyddgrug a Chester Road East, Queensferry.

Bydd cyflwyno'r cyfyngiadau arfaethedig yn sicrhau fod mynediad yn cael ei gynnal, bydd yn atal parcio rhwystrol, yn cynnal gwelededd yn y gyffordd ac yn galluogi i draffig lifo'n rhwydd yn y lleoliadau hyn.

Mae'r Cyngor Sir yn parhau â'i gyfrifoldeb i ystyried darpariaeth symudiad cyfleus a diogel cerbydau modur a thraffig arall, ac mae'r mesurau arfaethedig yn ceisio sicrhau bod y perygl yn cael ei leihau i bawb sy'n defnyddio'r ffordd.

Chester Road East a'r B5441 Ffordd yr Orsaf - Llwytho gan Gerbydau Nwyddau yn Unig

Mae Cyngor Sir y Fflint yn cynnig cyflwyno Baeau Llwytho i Gerbydau Nwyddau ar rannau o Chester Road East a'r B5441 Ffordd yr Orsaf, Queensferry.

Bydd cyflwyno'r Bae Llwytho yn Unig i Gerbydau Nwyddau yn darparu man dynodedig i gerbydau nwyddau ddadlwytho a llwytho nwyddau i'r busnesau o amgylch ac oddi wrthynt. Gall y bae ar Chester Road East hefyd ddarparu ar gyfer cerbydau angladd (hers) sydd angen mynediad i'r eglwys gerllaw.

Ceir manylion y cynigion yn yr Hysbysiad Cyhoeddus ac yn y Gorchymyn arfaethedig.


Katie Wilby,
Prif Swyddog (Gwasanaethau Stryd a Thrafnidiaeth),
Mae Cyngor Sir y Fflint
Depo Alltami,
Ffordd yr Wyddgrug,
Alltami, yr Wyddgrug
CH7 6LG.

Dydd Gwener 2 Hydref 2026.

AREA CODE:BA77
COD ARDAL:BA77




Sheet Revision No: 2
Rhif Adolgiad Y Ddalen: 2
Sheet active from: XX XXXXX 202X
Dalen yn weithredol o: XX XXXXX 202X

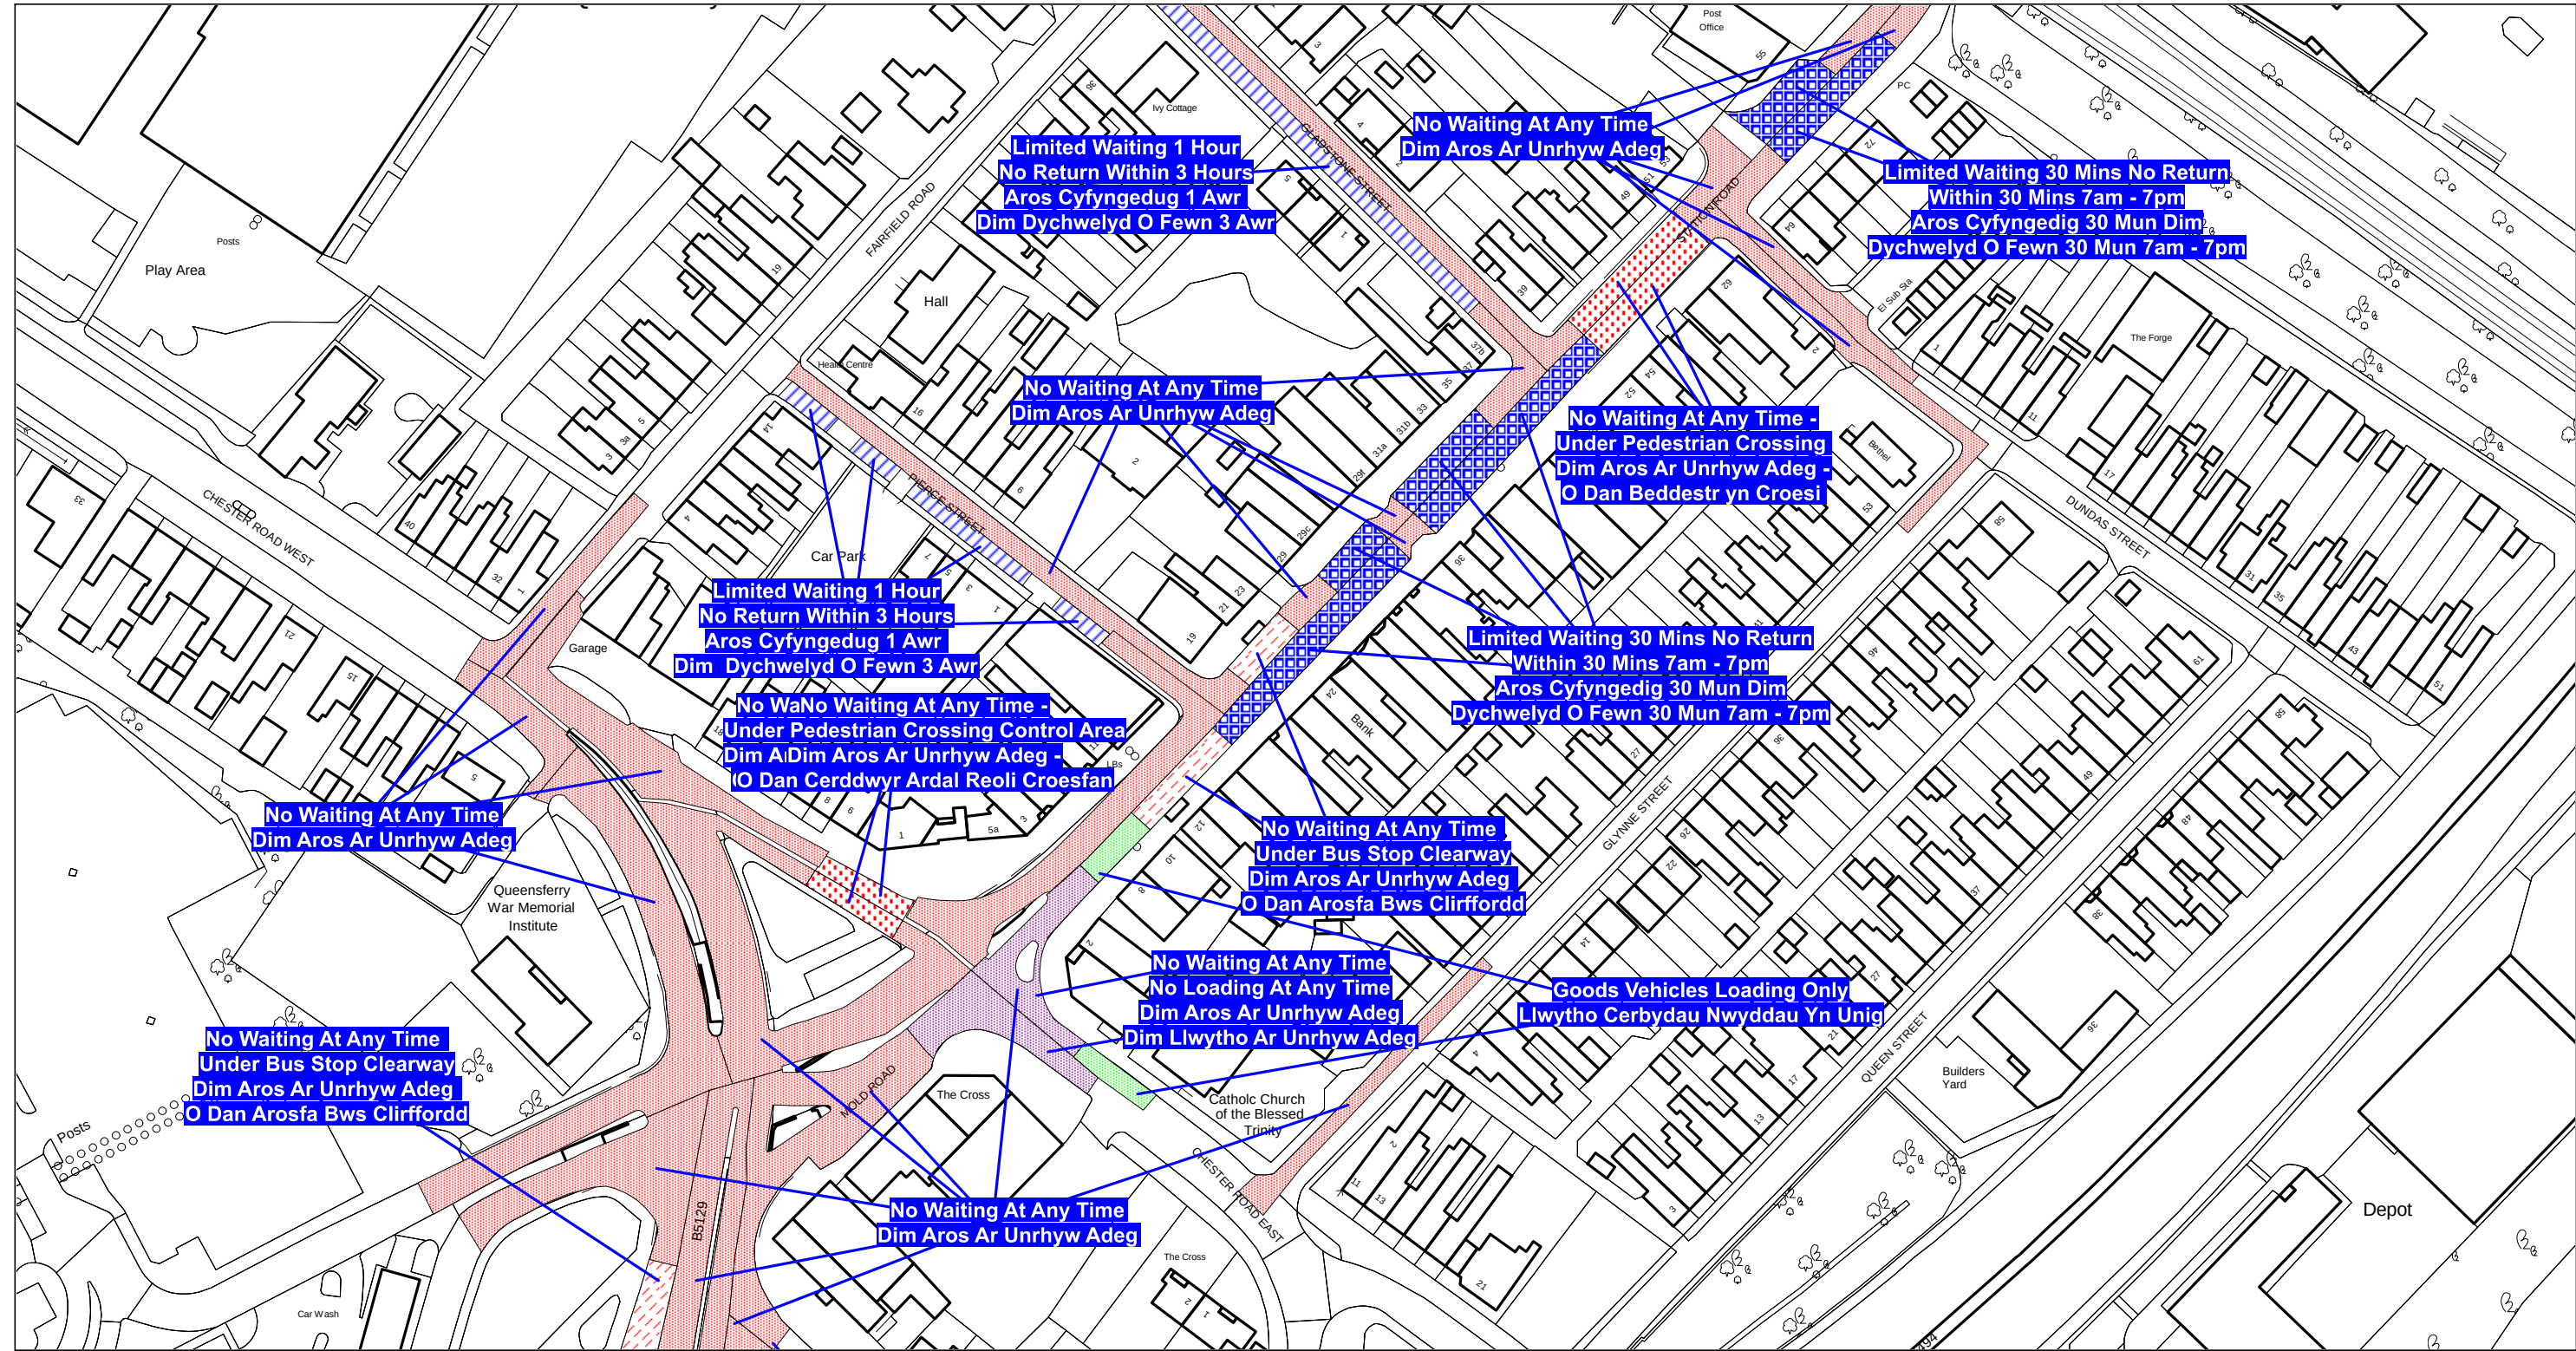

COD ARDAL:BA77
AREA CODE:BA77



Sheet Revision No: 1
Rhif Adolgiad Y Ddalen: 1
Sheet active from: 1 October 2013
Dalen yn weithredol o: 1 Hydref 2013

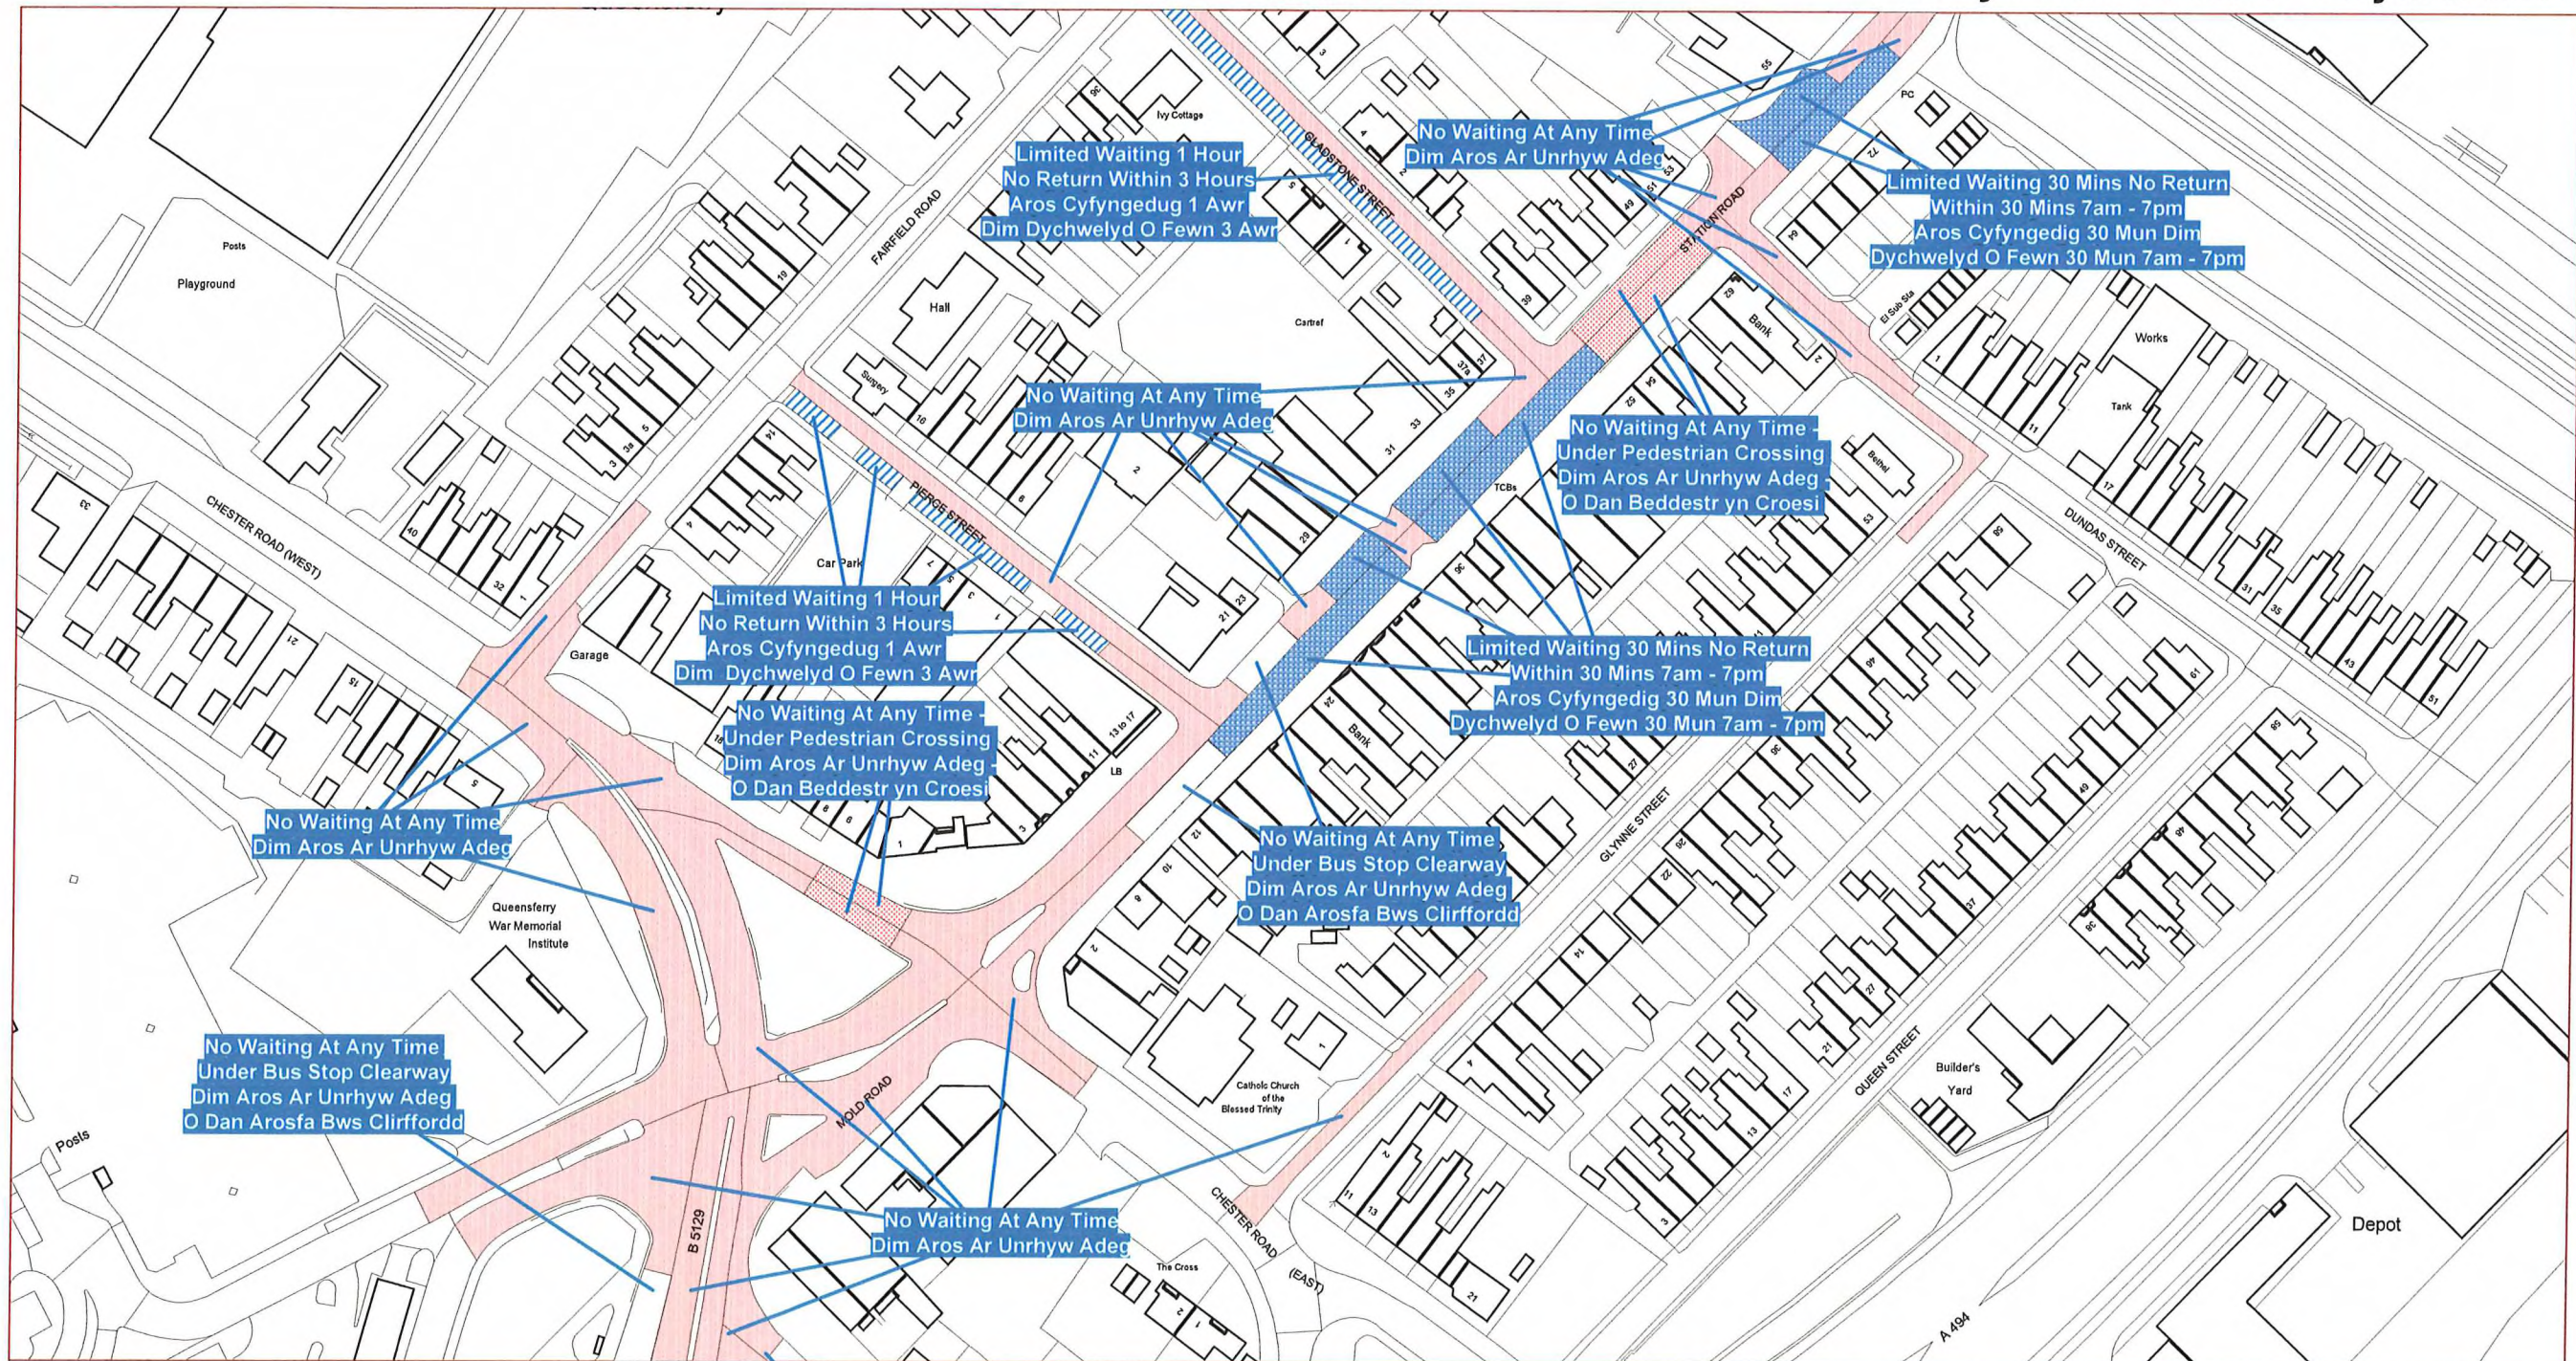

Scale: 1:1250
Graddfa: 1:1250

This map is reproduced from Ordnance Survey material with the permission of Ordnance Survey on behalf of the Controller of Her Majesty's Stationary Office © Crown Copyright. Unauthorised reproduction infringes Crown Copyright and may lead to prosecution or civil proceedings. Licence No. 100023386


Atgynhychir y map hwn o ddeunydd yr Ordnance Survey gyda chaniatad yr Ordnance Survey ar ran Rheolwr Llyfrfa Ei Mawrhydi © Hawlfraint y Goron. Mae atgynhychu heb ganiatad yn torri hawlfraint y Goron a gall hyn arwain at erlyniad neu achos sifil. Rhif trwydded 100023386

The Flintshire County Council
(Prohibition and Restriction of Waiting and Loading and Parking Places)
(Civil Enforcement and Consolidation) Order 2013

Gorchymyn Cyngor Sir Y Fflint
(Gwahardd a Chyfyngu Aros a Llwytho a Mannau Parcio)
(Gorfodi Sifil a Chydgynferthu) 2013

Flintshire County Council
Environment Directorate
County Hall
Mold
CH7 6NF

Cyngor Sir Y Fflint
Cyfarwyddiaeth yr Amgylchedd
Neuadd Y Sir
Yr Wyddgrug
CH7 6NF

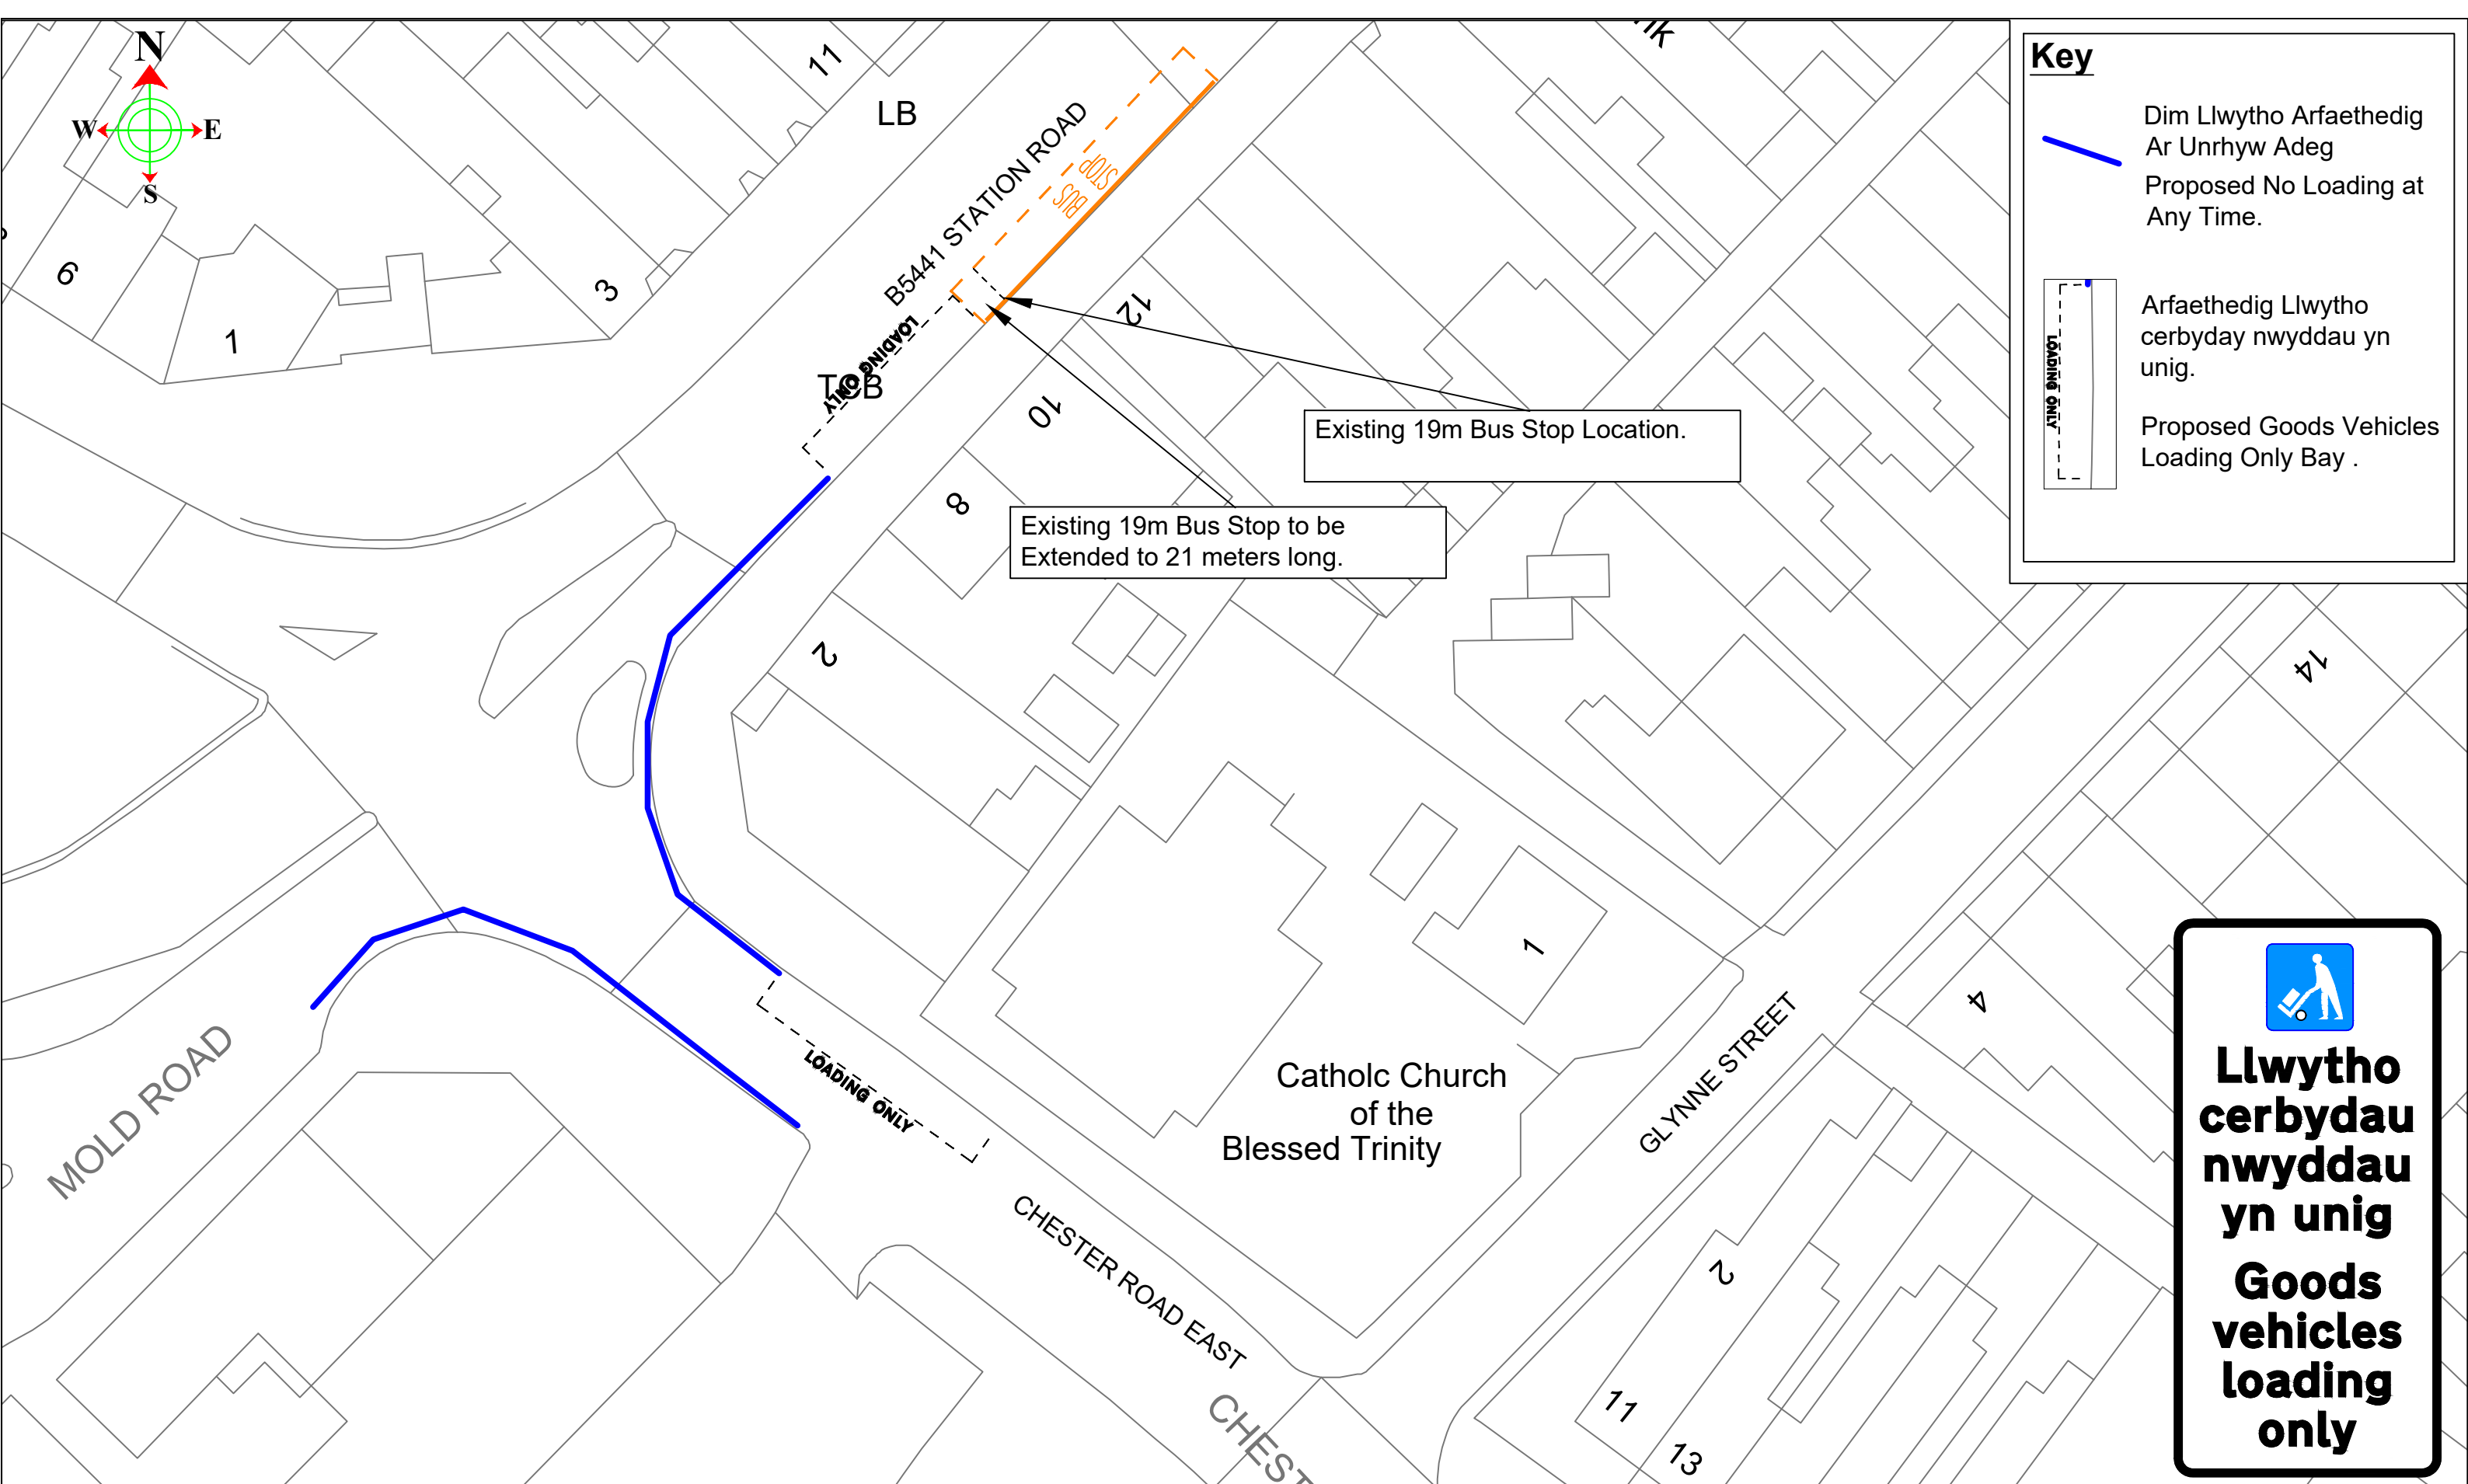

Key

Dim Llwytho Arfaethedig
Ar Unrhyw Adeg
Proposed No Loading at
Any Time.

Arfaethedig Llwytho
cerbyday nwyddau yn
unig.

Proposed Goods Vehicles
Loading Only Bay .

**Llwytho
cerbydau
nwyddau
yn unig
Goods
vehicles
loading
only**

Sir y Fflint
Flintshire
COUNTY COUNCIL

Katie Wilby
Chief Officer (Streetscene and Transportation).
Prif Swyddog (Gwasanaethau Stryda Thafnidiaeth).

County Hall, Mold, CH7 6NF
Neuadd y Sir, Yr Wyddgrug. CH7 6NF

This map is reproduced from Ordnance Survey material with the permission of Ordnance Survey on behalf of the Controller of Her Majesty's Stationery Office.
© Crown Copyright. Unauthorised reproduction infringes Crown Copyright and may lead to prosecution or civil proceedings.
Licence number 100023386.Flintshire County Council, 2018.

DRAWN BY:
NGW

CHECKED BY:
IB

SCALE:
1:1NTS @ A3

NAT. GRID REF:
331745
368305

PRELIMINARY	WORKING	AS-BUILT
AMENDMENTS:		DATE

Dim Llwytho Arfaethedig Ar Unrhyw Adeg a Llwytho cerbydau yn unig
Proposed No Loading at Any Time
and Goods vehicles loading only
Queensferry

DRAWING NUMBER

HT/26/CREQ00P1